


Lotissement "LE CLOS DES NOISETIERS"

Commune de SAINT CHRISTOPHE DU LIGNERON (85670)

"Rue des Prairies"

PLAN DE SITUATION

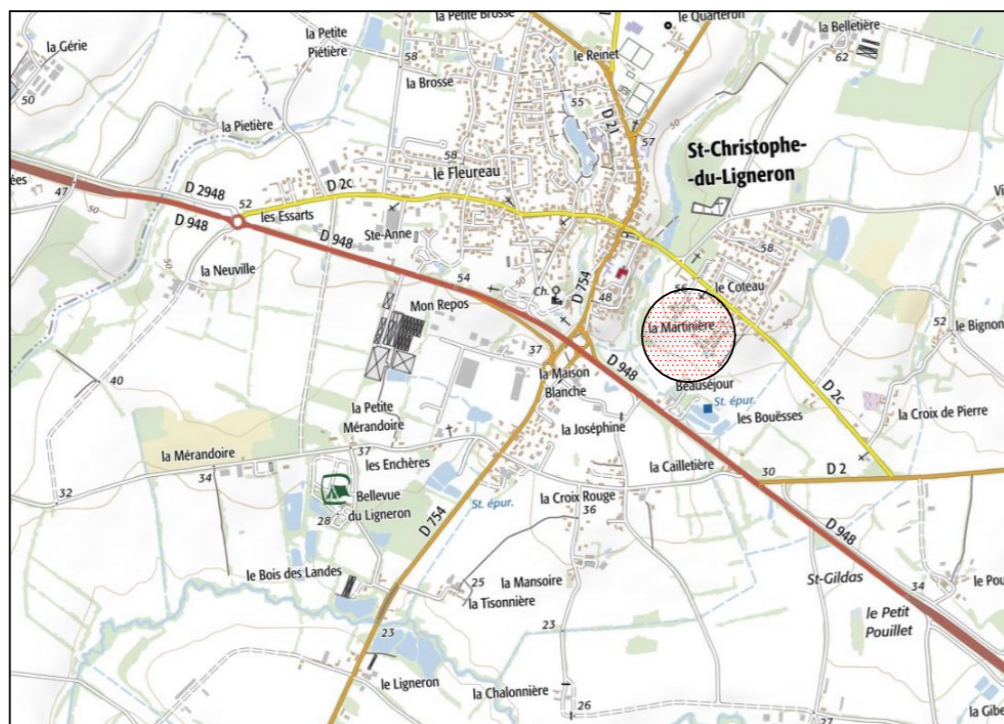

PLAN D'ENSEMBLE




Cadastre : Section ZH Numéro 496, 505 et 527

PLAN DE VENTE

LOT N°11

Superficie totale avec surface hors périmètre du lotissement : 584 m²

Surface de plancher maximale autorisée : 350 m²

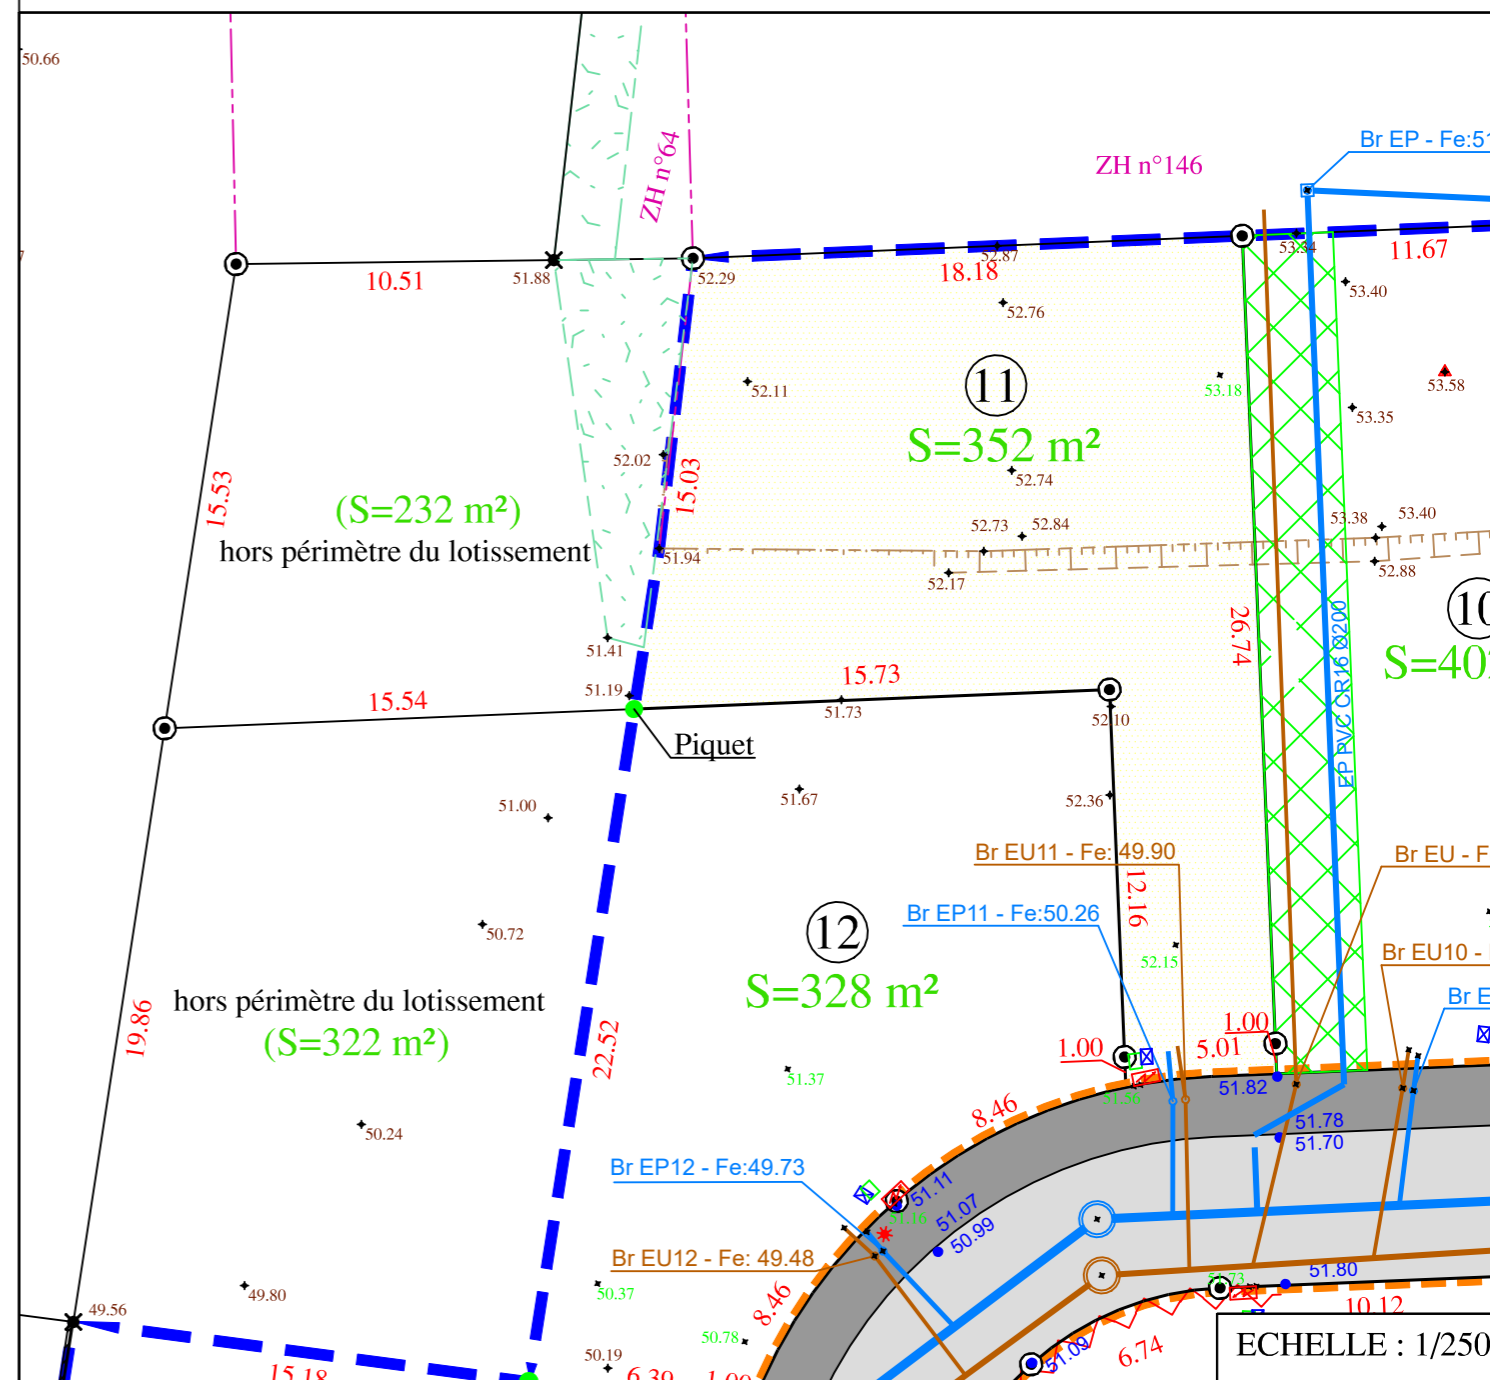

- | | | |
|---------------------------|--|--|
| Périmètre du lotissement | Fondation de maintien | Antenne EU PVC CR16 Ø125 + Tabouret Ø250 |
| Chaussée | +43.25 Altitudes TN avant travaux | Antenne EP PVC CR16 Ø160 + Tabouret Ø250 |
| Trottoir | +43.25 Altitudes TN levées le 27/07/21 | Coffret électrique BT |
| Espaces verts | 54.16 Altitudes Projet | Regard TELECOM/ Fibre |
| Servitude réseaux | Stationnements | Regard Eau Potable |
| Accès automobile interdit | Emplacement fourreau des Candélabres | |

Nota : - La position des branchements AEP/TELECOM/ELEC et candélabres est portée selon le recolement effectué le 27/07/21 par le Cabinet H CESBRON.
- Les antennes Eaux Usées et Eaux Pluviales sont portées selon le plan de recolement de l'entreprise CROCHET TP.

N° Dossier 19639

MAITRE D'OUVRAGE :

SARL LOTIPROMO
Pôle Activ'Océan
4, Square John Bardeen
85300 CHALLANS
contact@lotipromo.fr

GEOMETRE - EXPERT

MAÎTRE D'OEUVRE :

EURL CESBRON HUGUES
26, Place A. Kastler
85300 CHALLANS
: 02.51.93.41.79
accueil@cesbrongeometre.fr



GÉOMETRE-EXPERT
CONSEILLER VALORISER GARANTIR

ARCHITECTE :

BESLIER-SIMON Agence d'Architecture
Les Salorges - 6, Rue du Gatineau
85270 SAINT HILAIRE DE RIEZ
: 02.51.54.47.47
contact@beslier-simon.fr



BUREAU D'ETUDES :

OCE Environnement
23, place Galilée
85300 CHALLANS
: 02.51.35.63.79
contact@be-oce.fr