

Lot n° : **9**
 Section : AN
 N° : 391
 12, rue des Ecobues

DEPARTEMENT DE LA VENDEE
COMMUNE DE LA GARNACHE


Rue du Levant - Rue du Puy Zellerit
Lotissement à usage principal d'habitation
LES PUISELLERIES

autorisé par arrêté N°PA 085 096 22 C001 du 9 août 2022
 autorisé par arrêté modificatif N°PA 085 096 22 C001 M01 du 1 décembre 2022


PLAN INDIVIDUEL

Superficie : **356 m²**
 Superficie de plancher maximale : 240 m²

PLAN DE SITUATION

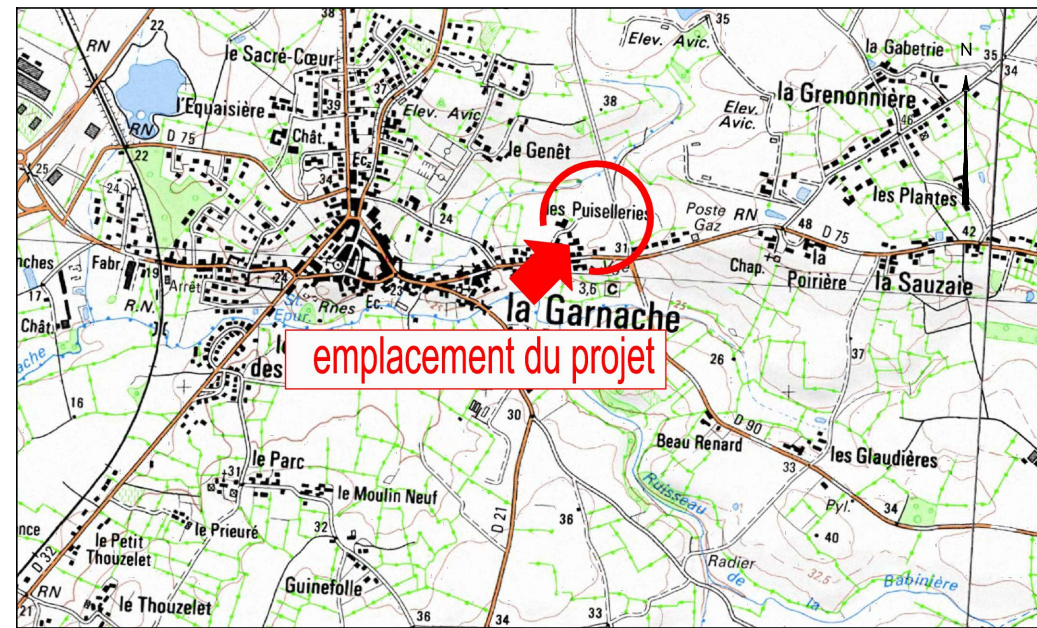

PLAN D'ENSEMBLE

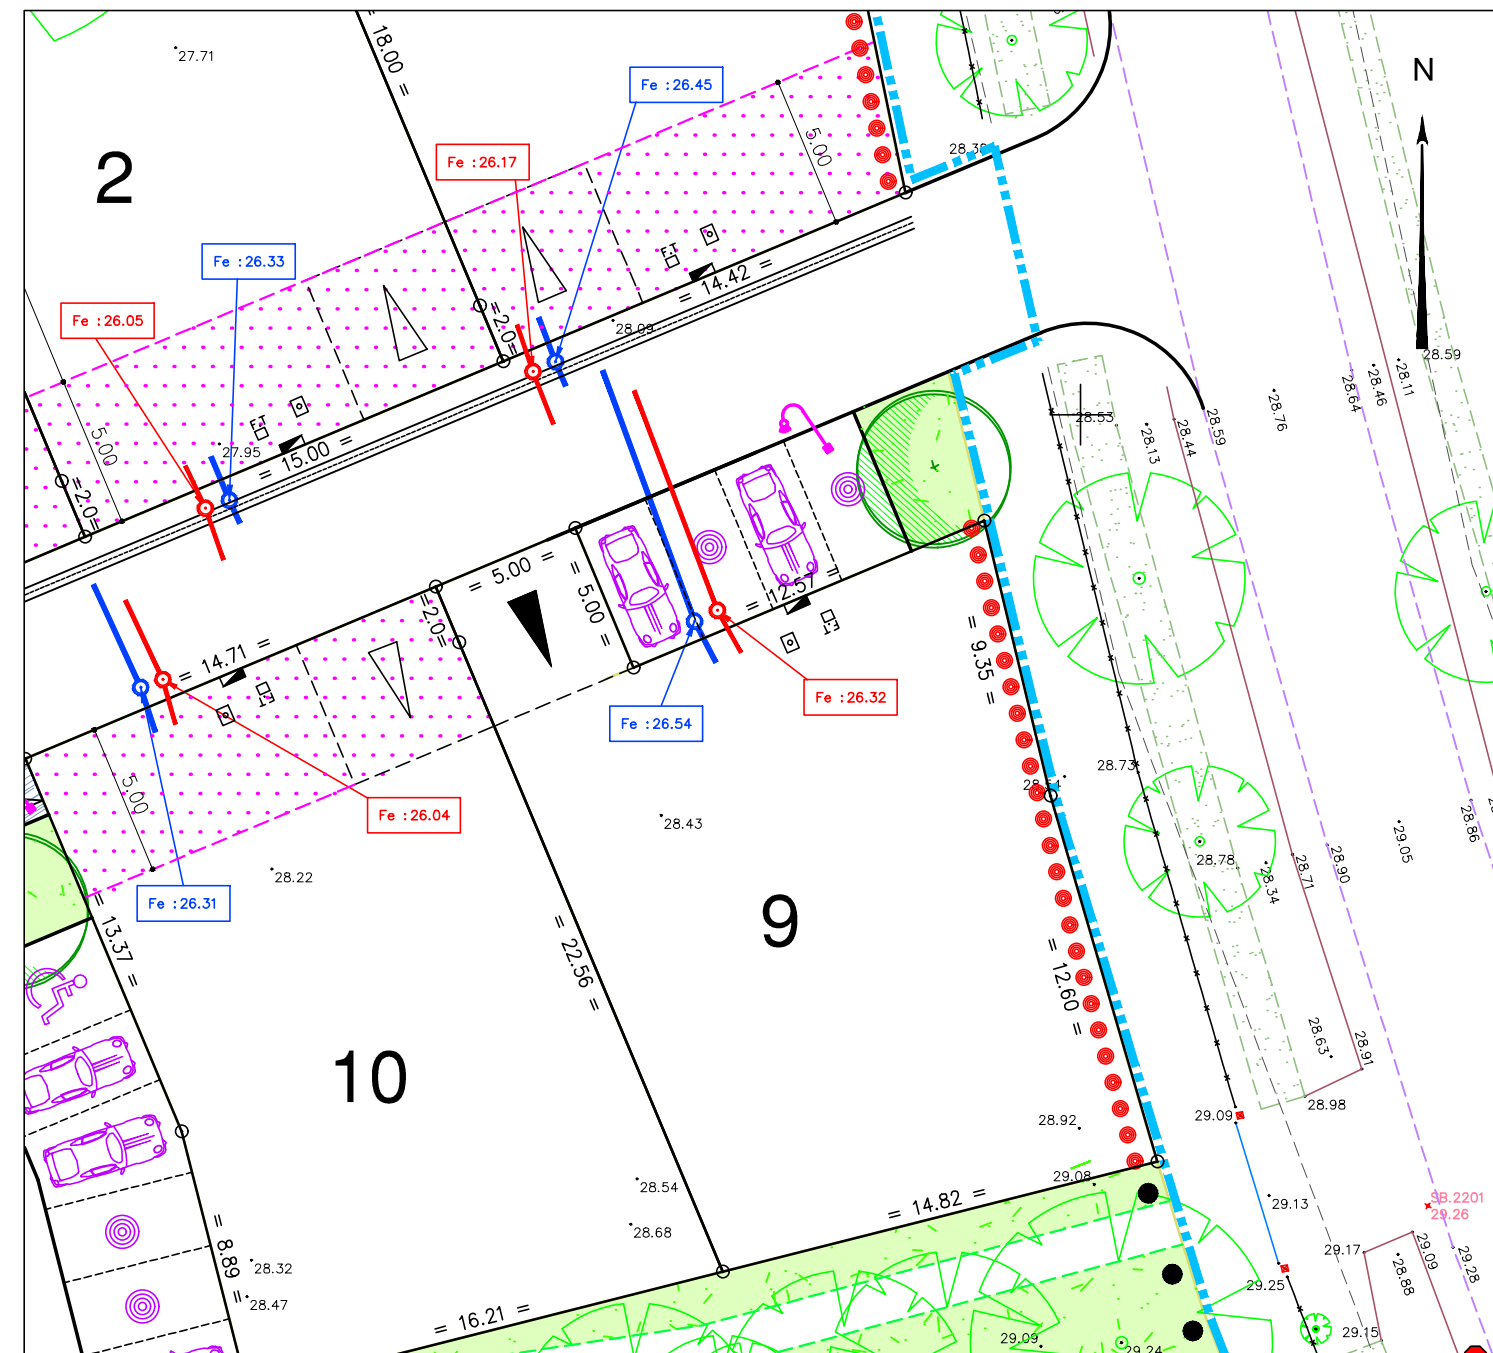

LEGENDE

- Périmètre du Lotissement
- Zone non constructible
- Ligne d'accroche obligatoire d'une partie de la construction
- Accès automobile privatif interdit
- Accroche d'une partie de la construction principale obligatoire en limite séparative (emplacement indicatif)
- Etage interdit en mitoyenneté sur une largeur de 3m
- Emplacement obligatoire et unique de l'accès automobile et du parking privatif non clos (dimension 6.00m x 5.00m minimum)
- Emplacement préférentiel et unique de l'accès automobile et du parking privatif non clos (dimension 5.00m x 5.00m minimum)
- Emplacement des places de stationnement publiques en enrobés
- Plantation projetée (emplacement de principe)
- Espace Vert (engazonnement ou plantation arbustive)
- Végétation existante
- Aire de présentation containers ordures ménagères des lots 5 à 8

Ouvrages hors sol : (emplacement et cote à titre indicatif)

- '00.00 Cote terrain naturel (nivellement effectué avant travaux de viabilité)
- Boitier E.D.F.
- Branchement P.T.T.
- Branchement Eau Potable
- Antenne Eaux Usées ø 125 en PVC CR16 avec tabouret à passage direct
- Antenne Eaux Pluviales ø 160 en CR16 avec tabouret à passage direct
- cote fil d'eau du tabouret EU
- cote fil d'eau du tabouret EP
- Plots en bois amovible
- Poteau incendie
- Candélabre



Ouvrages hors sols :

Position non contractuelle n'engageant pas la responsabilité du concepteur.
 Des modifications pouvant intervenir à l'exécution des travaux, avant tout projet de construction, les acquéreurs devront impérativement vérifier le positionnement définitif des ouvrages (AEP, EU/EP, Electrique, GAZ, Téléphone, candélabres).

données suivant plan de récolement

Maître d'Ouvrage

LotiPromo

Lotisseur - Aménageur foncier

LOTIPROMO

Pôle Activ'Océan
 4 Square John Bardeen
 85300 CHALLANS

Maître d'Oeuvre - VRD



19, Chemin du Pain Perdu
 85300 CHALLANS
 ☎ : 02.28.12.01.46
 dupont.ameas@orange.fr

Paysagiste - Conceptrice

Lorraine DONDAINAS



www.geouest.fr

46 rue B. Franklin - BP 50352
 85009 LA ROCHE-SUR-YON CEDEX
 Tél. 02 51 37 27 30 - contact@geouest.fr

DATE 07/09/2022

DATE DE MODIFICATION 21/10/2024
 24/03/2025

ECHELLE 1/250

0 5m 10m 20m



www.geouest.fr